


SITUACE

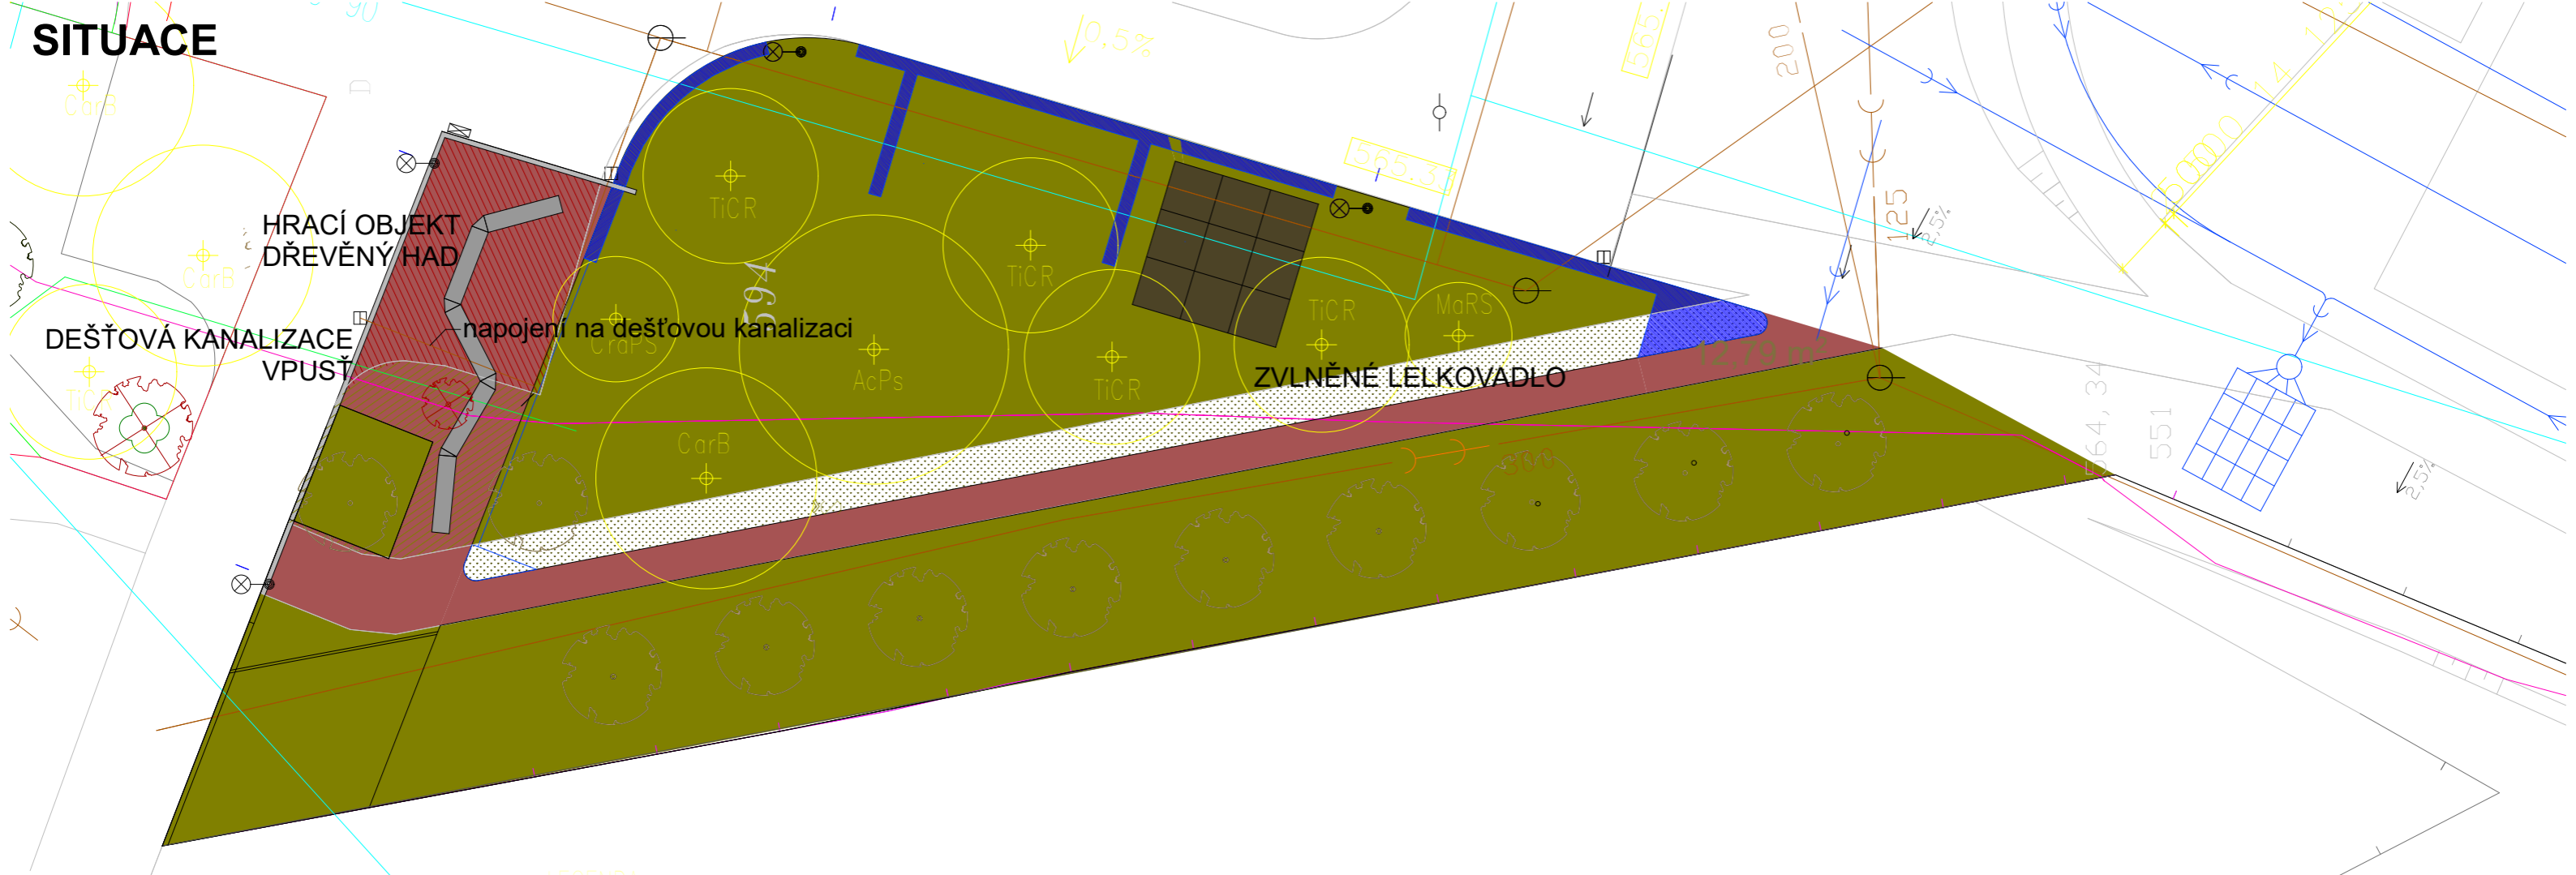

LEGENDA:

- HRANICE ŘEŠENÉHO ÚZEMÍ
- STÁVAJÍCÍ KANALIZACE (PŘIBLIŽNÁ TRASA)
- STÁVAJÍCÍ VODOVOD (PŘIBLIŽNÁ TRASA)
- STÁVAJÍCÍ CETIN (PŘIBLIŽNÁ TRASA)
- STÁVAJÍCÍ VENKOVNÍ VEDENÍ VN (PŘIBLIŽNÁ TRASA)
- ⊗ NOVÉ AREÁLOVÉ OSVĚTLENÍ
- MLÁTOVÁ PLOCHA
- DŘEVĚNNÉ KCE.
- DOPLNĚNÁ STÁVAJÍCÍ DLAŽBA
- ZASAKOVACÍ OBJEKTY
- TRAVNATÉ PLOCHY STÁVAJÍCÍ
- TRAVNATÉ PLOCHY NOVĚ ZALOŽENÉ
- TRAVNATÉ PLOCHY ODSTRANĚNÉ

- ⊗ STÁVAJÍCÍ STROMY
- ⊗ ODSTRANĚNÉ STROMY
- ⊗ NOVÉ STROMY

Zodp. projektant: Ing. Monika Votoček	ing. Monika Votoček	
Investor: Obec Horní Maršov Bertholdovo náměstí 102 542 26 Horní Maršov	atelier@monique.cz +420 777 621 061	
Stavba: Sportovní a rekreační areál Horní Maršov SO 08 Jižní část Předpolí školní budovy	Datum: 09 /2024	Č.paré:
	Měřítko: 1:250	
Výkres: KOORDINAČNÍ SITUAČNÍ VÝKRES SKUTEČNÉ PROVEDENÍ STAVBY	Stupeň:	Č.výkresu:
	Část: AS	C3